


XREF:

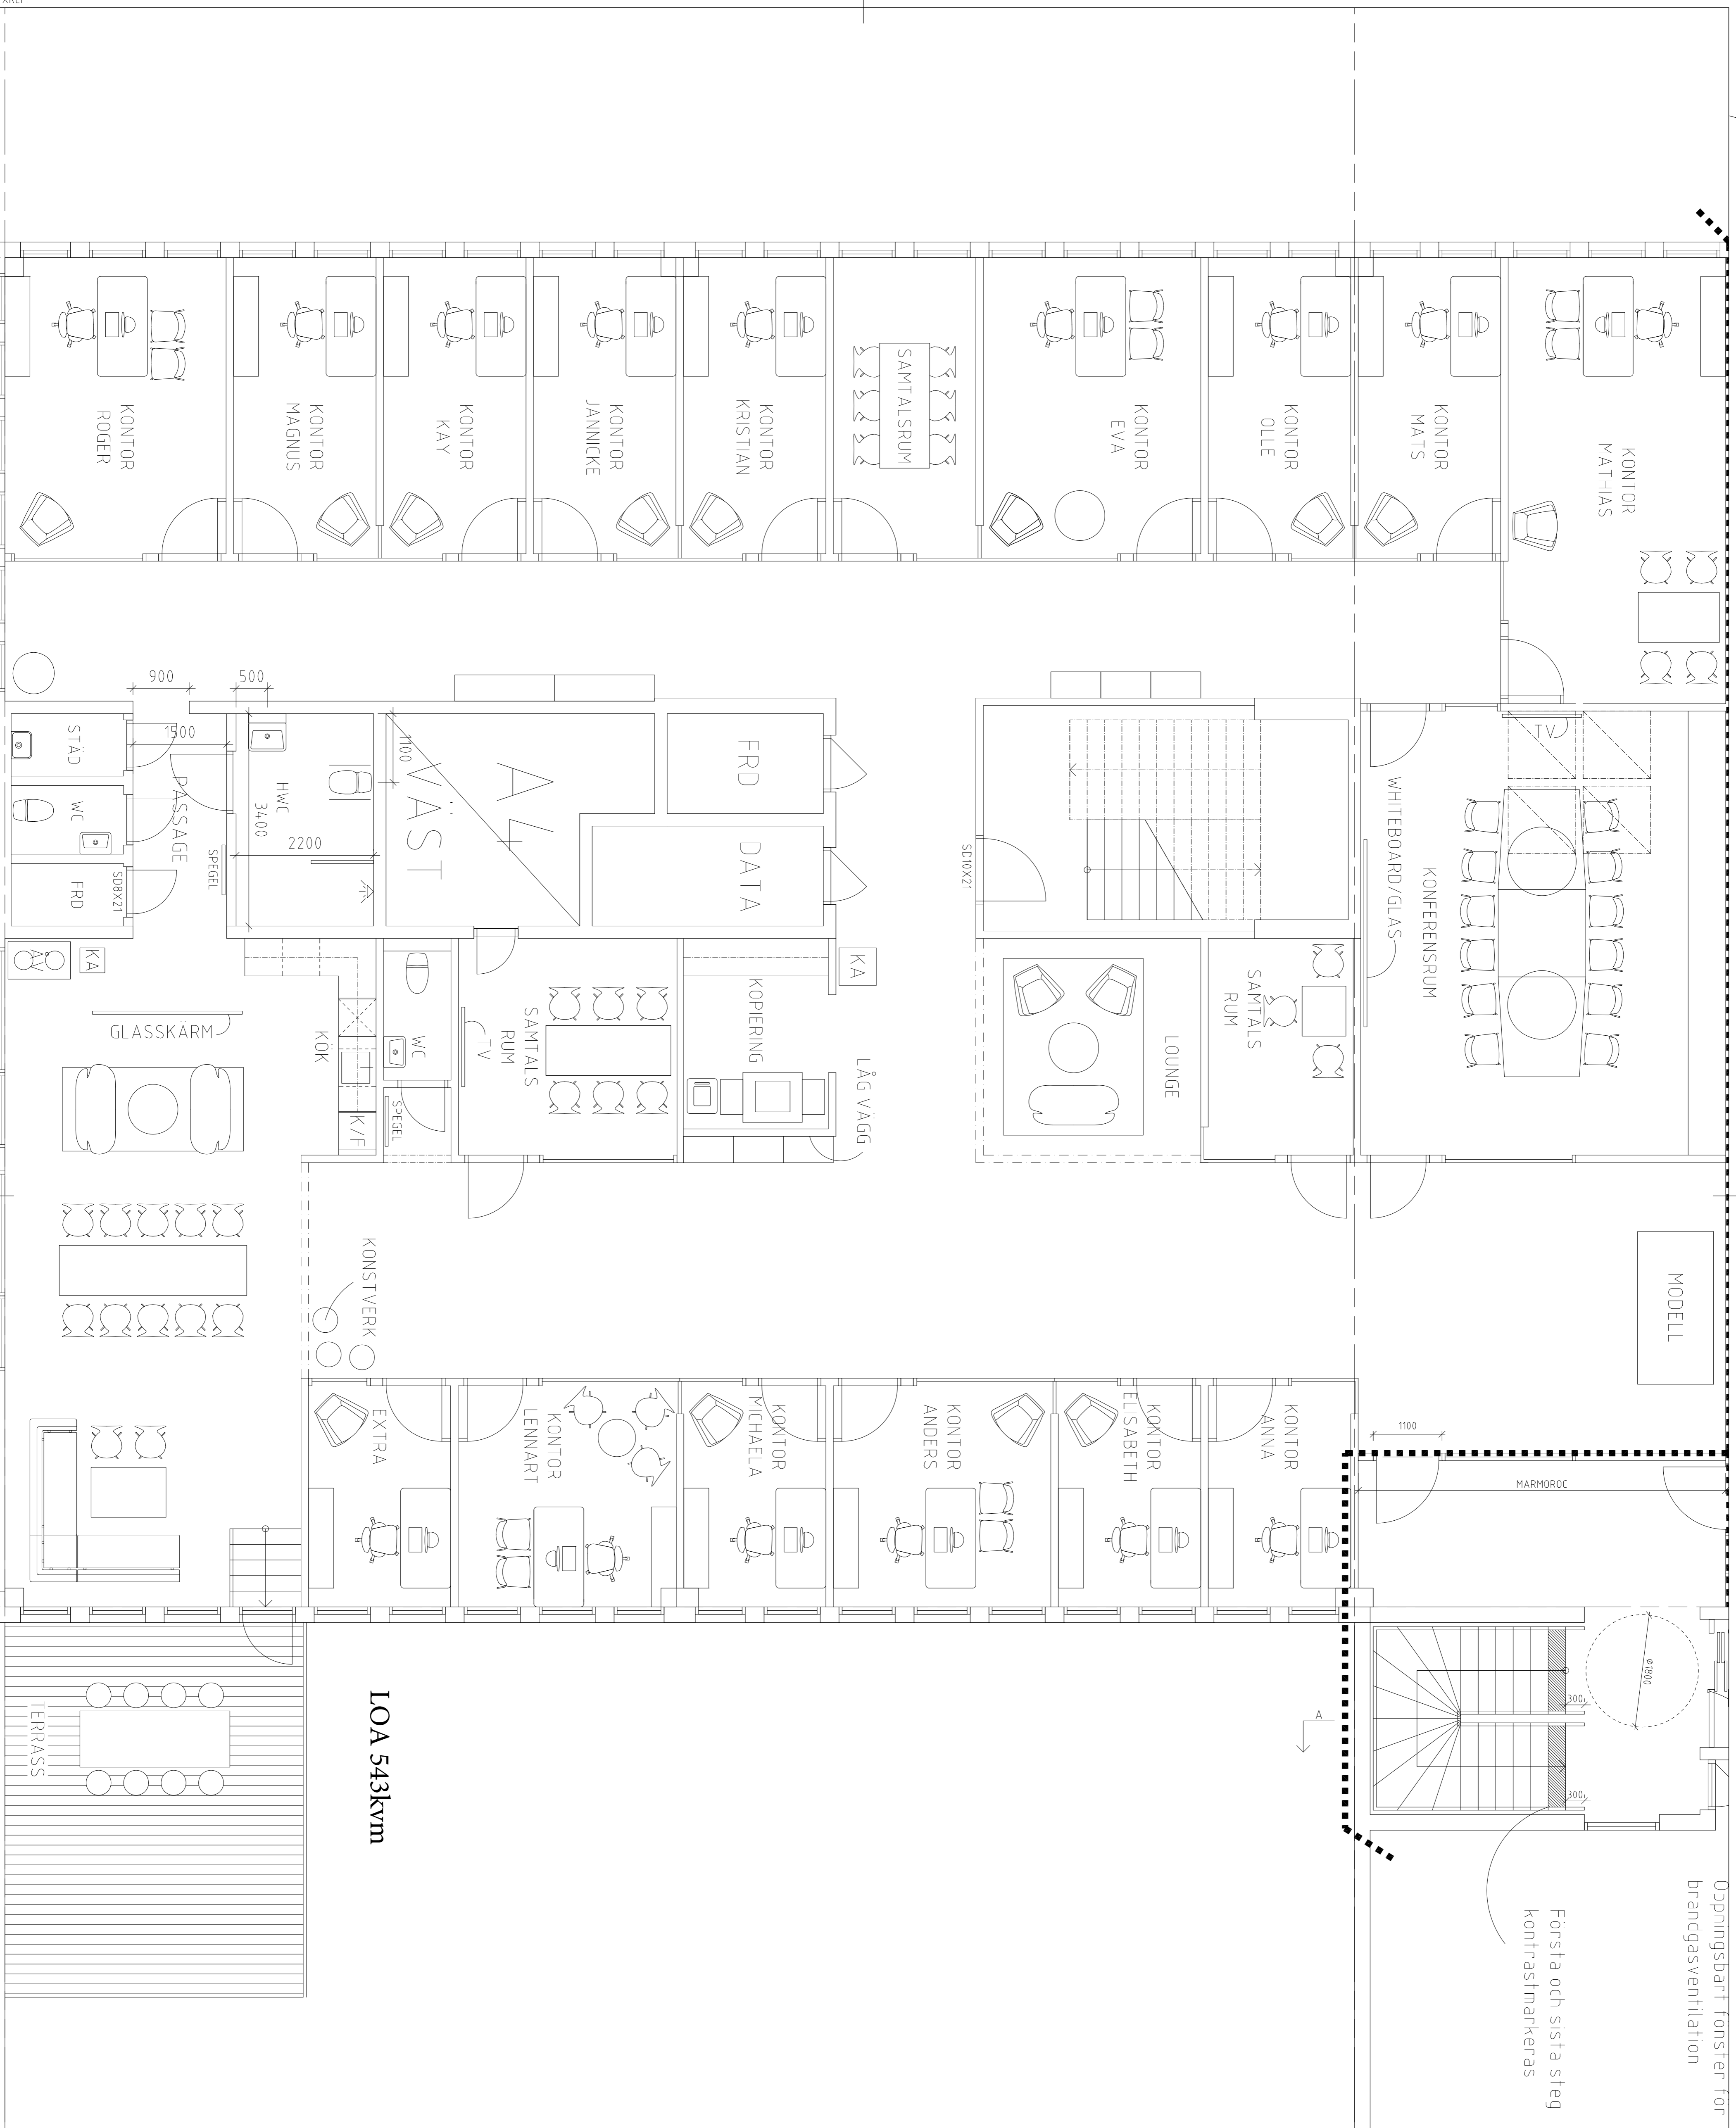

Öppningsbart fönster för brandgasventilation

Första och sista steg kontrastmarkerar

LOA 543kvm

BET	ANT	ANORDNING	STATUS	SKALA
-	-	ANORDNING	-	-

FASTSGRUPP	VÄXTHUSET 2	ADRESS	FROLUNDAGATAN 118	PLÅN	L
KOMPLEX	MÖLNDALS STAD	PLAN	PLAN		

PROJEKT	RELATIONSHANDLING
PROJEKT	PEDAGOGEN PARK
ASPELIN RAMM	

STATUS	RELATIONSHANDLING
--------	-------------------

ORISNING	TELEFON	
A	ELLISNGER PROJEKTLEDNING	0708-29 44 29
K		
V		
E		
BR		
AK		

Uppdragsarkitekt	White Arkitekter AB	Arkitekt	
Projektant	MJ	Arkitekt	
Datum	2015-03-11	Arkitekt	ELLISNGER
Skala	1:100	Arkitekt	
CD-version	2010	Arkitekt	

